
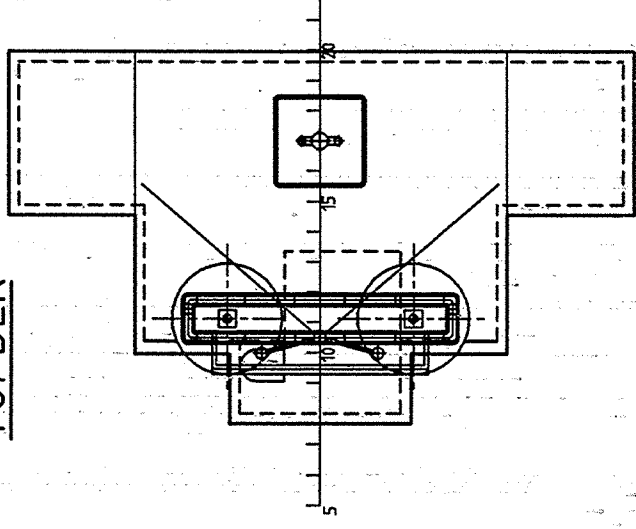
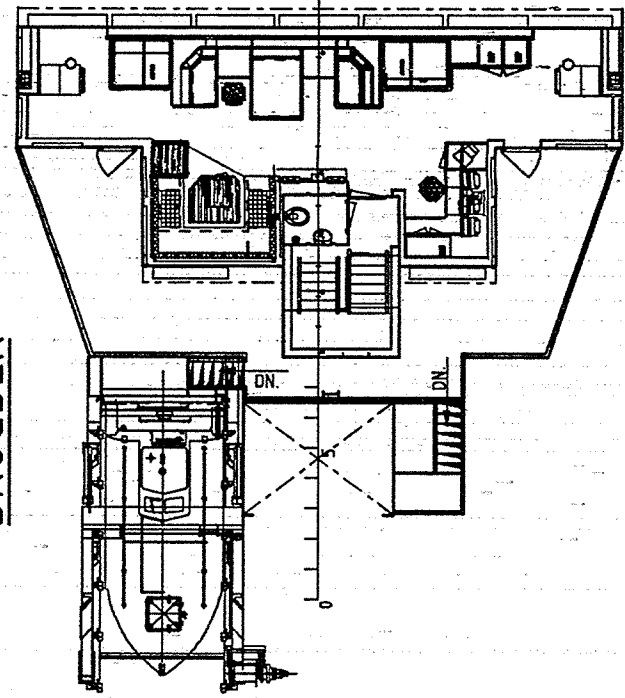
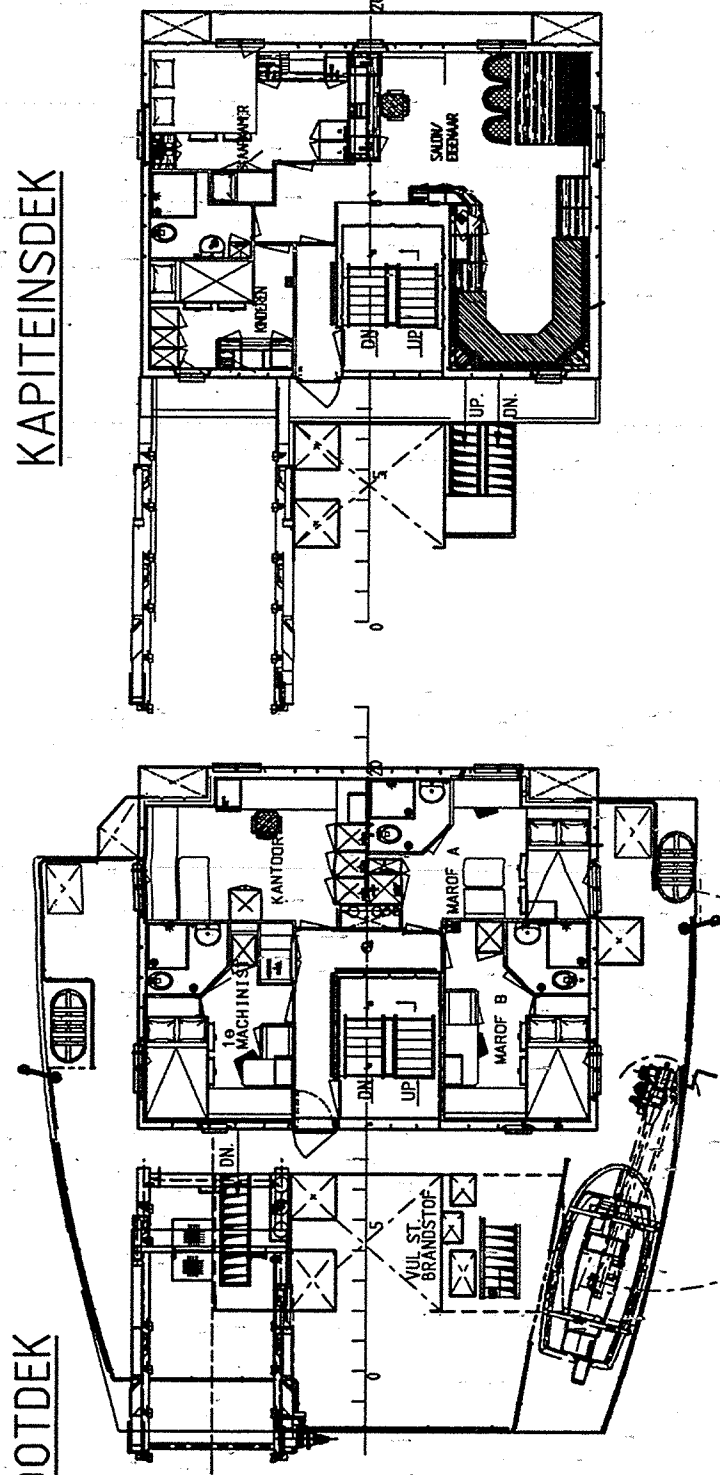


BOOTDEK


KAPITEINSDÉK

BRUGDEK

TOPDEK

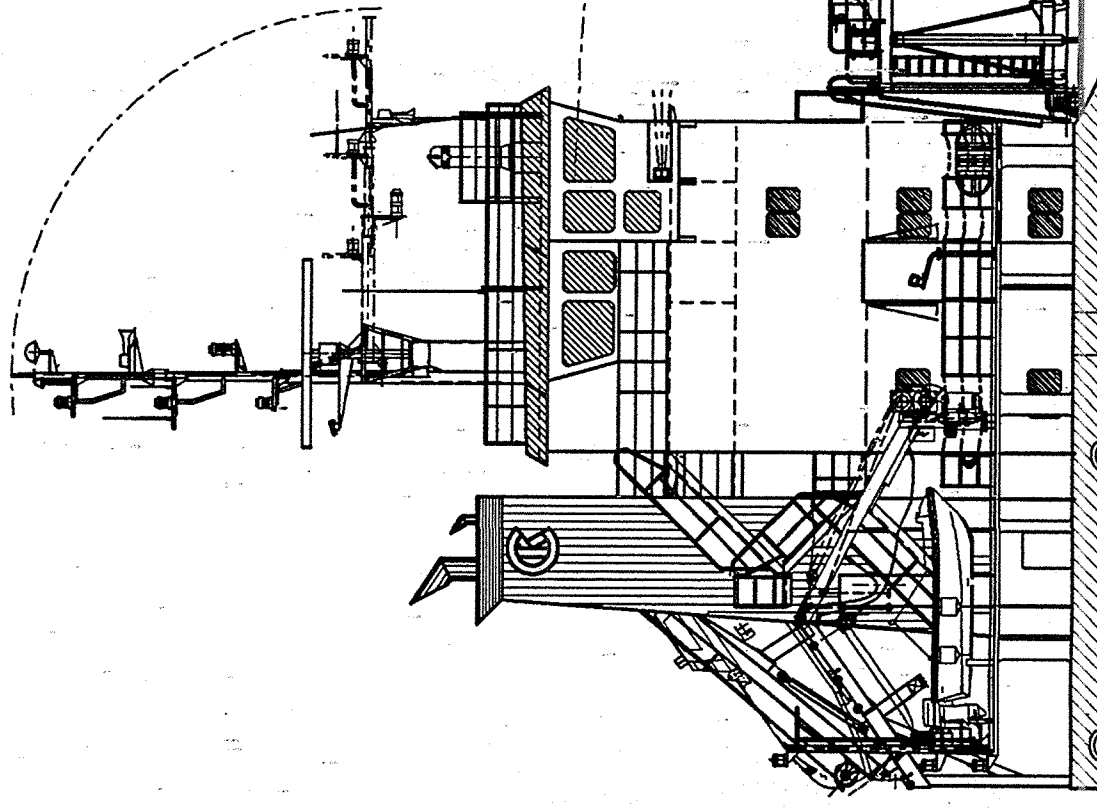




ZIJAAZICHT

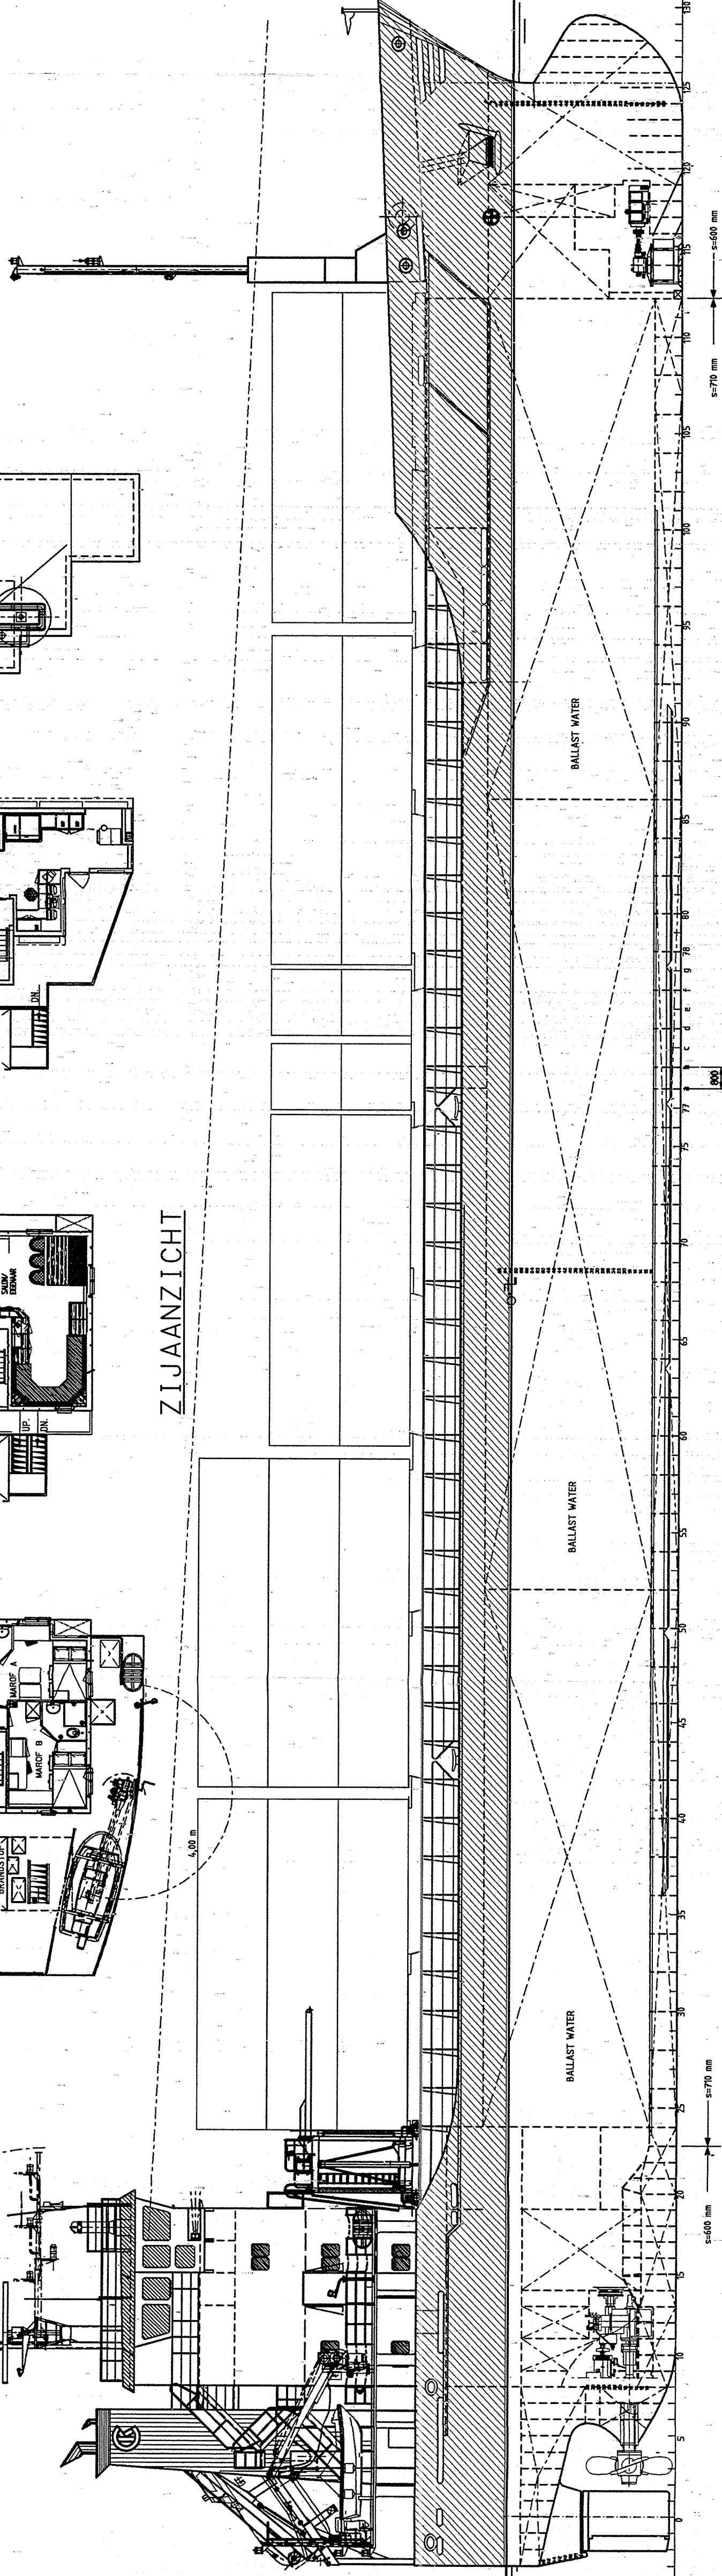

KAMPANJE DEK 8470

LUIKEN


BAKDEK

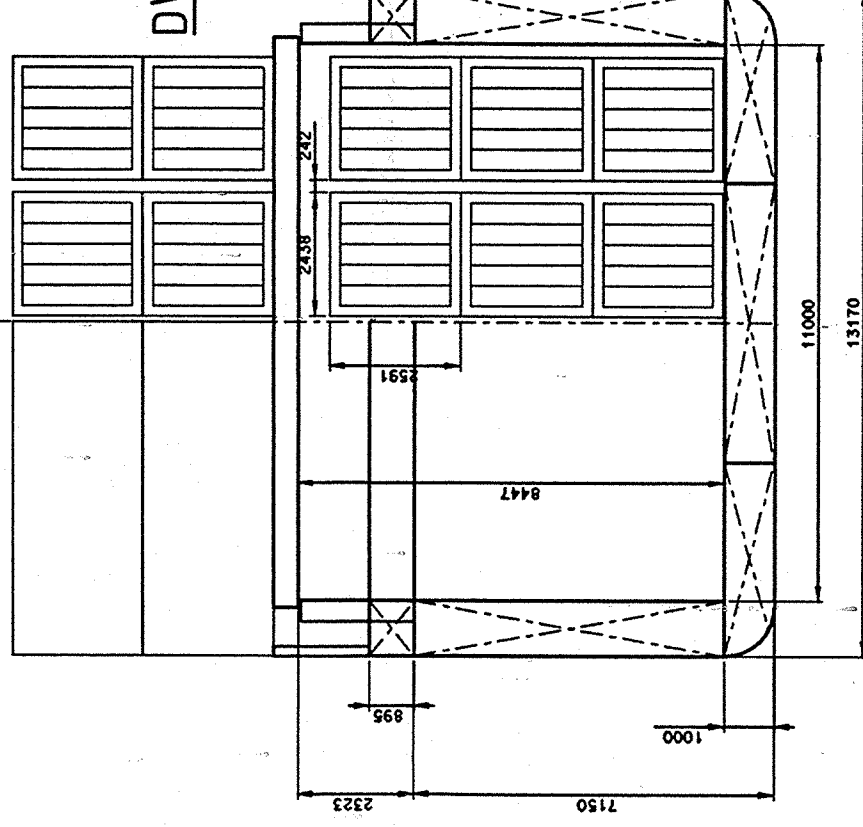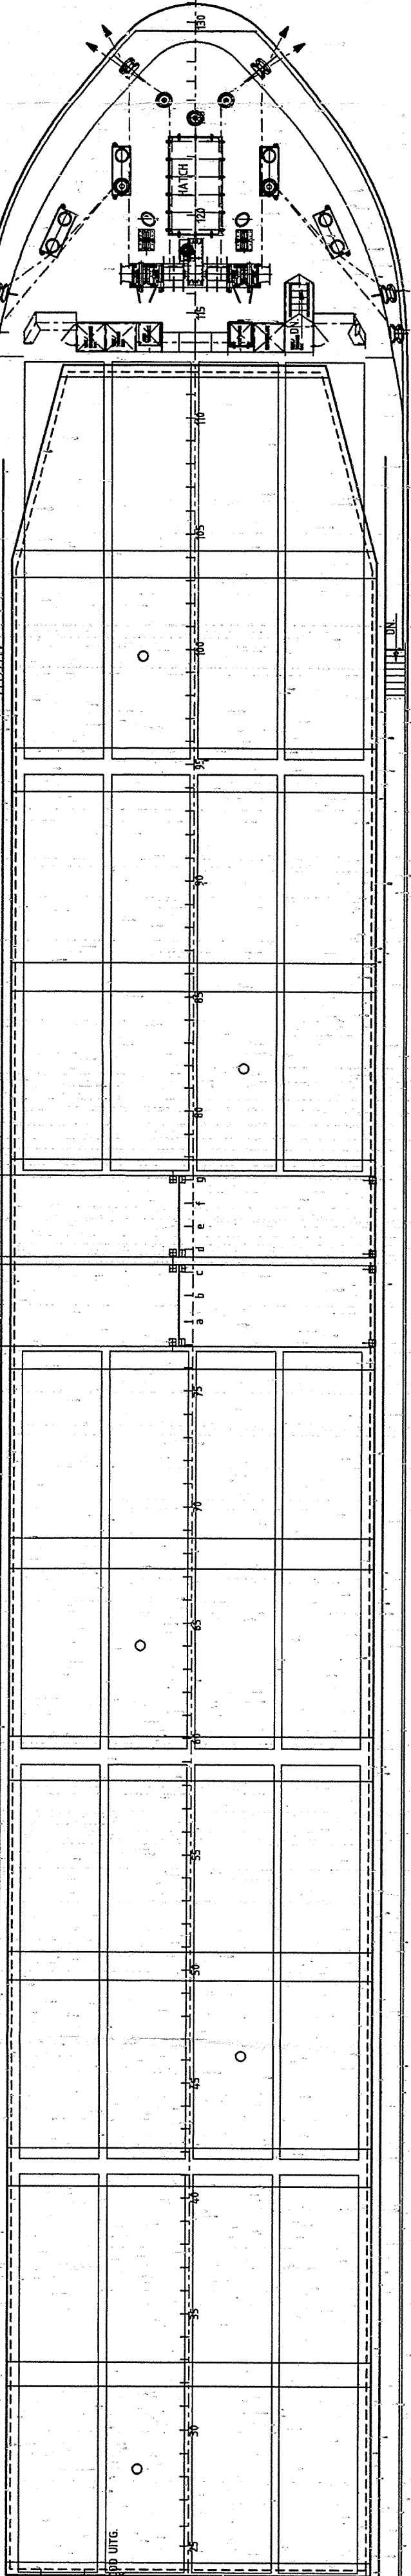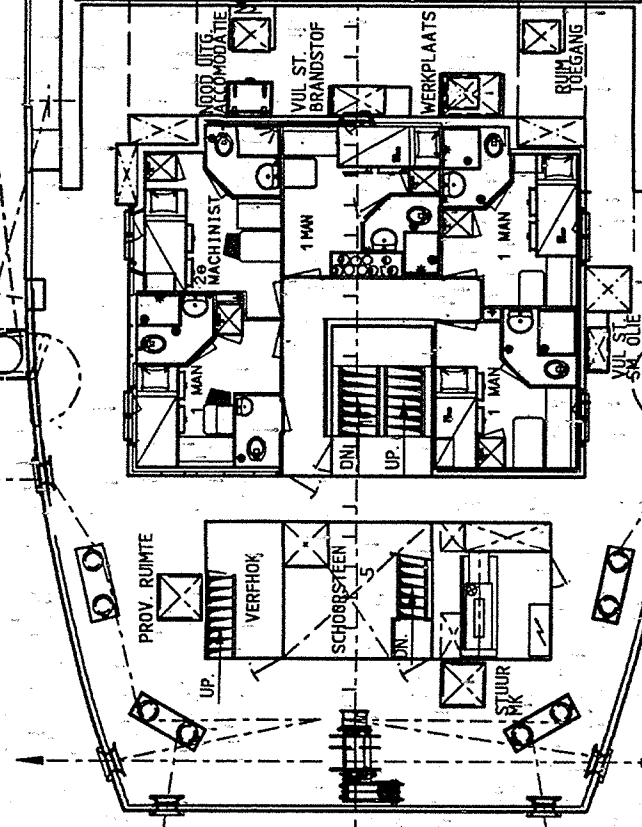


DWARS DOORSNEDE

TUSSENDEK 5700

HOOFDEK 7150

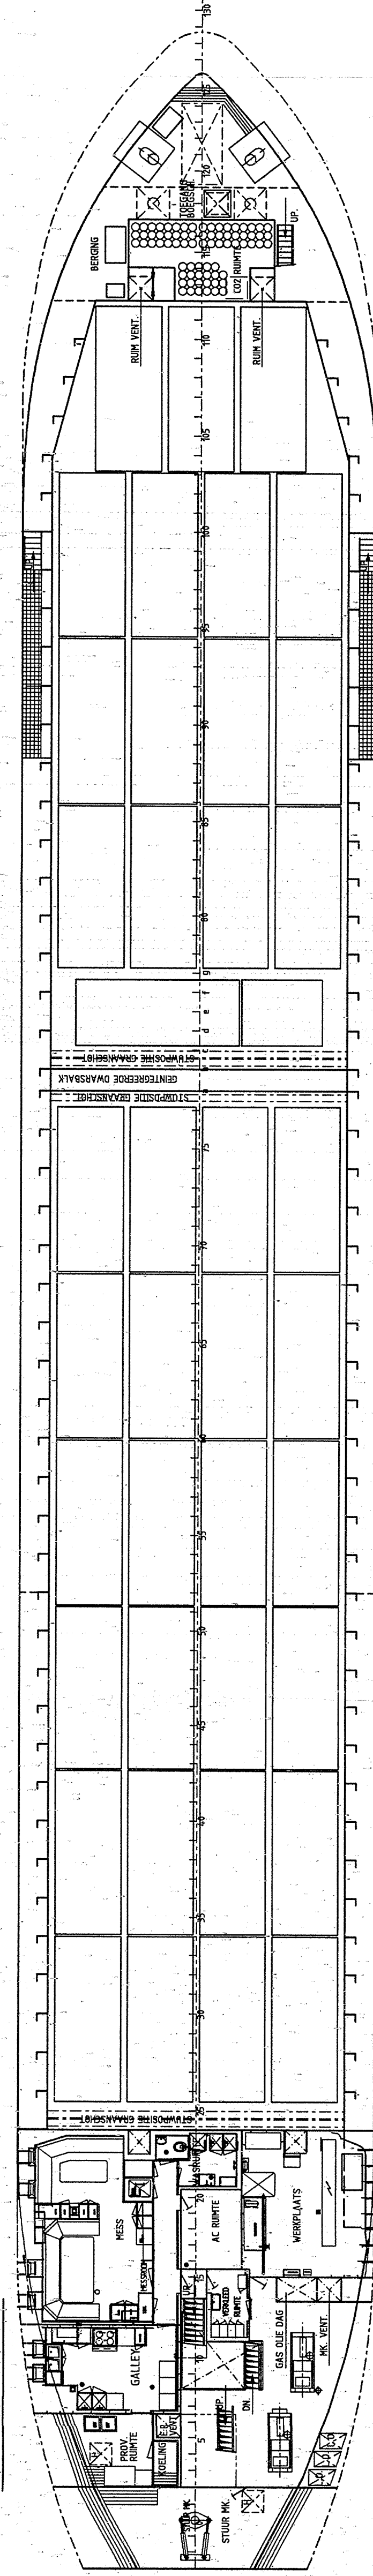

TANKTOP

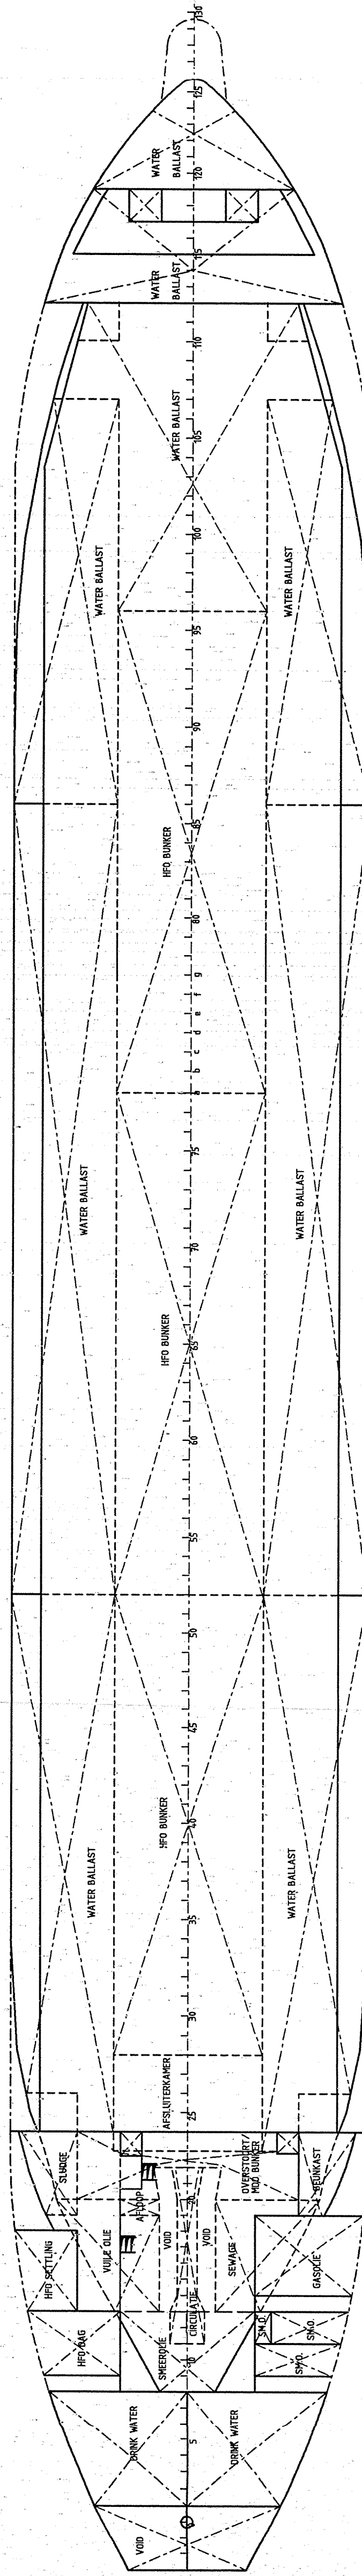

HOOFD AFMETINGEN

Lengte over alles	94,96 M
Lengte loodlijnen	90,05 M
Breedte vlg. mat	13,17 M
Holte vlg. mat	7,15 M
Diepgang vlg. mat	6,98 M
Draagvermogen	4994,1 T
Capaciteiten : Ruim	6180 M3
Brandstof (HFO)	Ca 331 M3
Ballast Water	Ca 1640 M3
Drink Water	Ca 48 M3
Gas Olie	Ca 37 M3
Containers: Ruim	120 TEU
op Dak	104 TEU
Totaal	224 TEU
Lidklasse	1A
Stelheid bij 100% MCR / diepgang 6,19 meter	Ca 12,0 Kn
Motorvermogen 100% MCR	2400 kW
Gross Tonnage	Ca 2999 GT

DAMENSHIPYARD'S HOOGEZAND	
Scheepswerfweg 13 PO Box 79 9600AB Hoogezand ,HOLLAND Tel:0598-380022 Fax:0598-394863	
SCALE 1 : 150	OWNER
DRAWN BY B. GROOT	DATE 12-04-2000
APPROVED	YARD No. 0756
TITLE	ALGEMEEN PLAN
ALTERATION	
AS BUILT	
UPDATED	
No	
A	
B	
A	
B	
No. 0756 - 000 - 001	